

Starostwo Powiatu Grójeckiego
Zespół Uzgadniania Dokumentacji
Projektowej Sieci Uzbrojenia Terenu
ul. Piłsudskiego 59 05-600 Grójec

Grójec 2012.07.16.

GK. 66302 .412 . 2012

OPINIA NR 412/12

z dnia 2012.07.13

w sprawie uzgodnienia dokumentacji : projektowej.

Obiekt : działka nr.194/3 położona we wsi Wólka Gostomska gm. Mogielnica
pow. grójecki woj. mazowieckie.

Przedmiot uzgodnienia: przyłącze wodociągowe i kanalizacji sanitarnej.

Inwestor : Gmina Mogielnica.

Zlecenie : Projektant Henryka Romanowska. Nr.412 /12 z dn.2012.07.12.

Zespół Uzgadniania Dokumentacji Projektowej
Sieci Uzbrojenia Terenu

o p i n i u j e p o z y t y w n i e p r o j e k t .

Uzgodnione usytuowanie uzbrojenia terenu podlega wytyczeniu i geodezyjnej inwentaryzacji powykonawczej przez jednostki uprawnione do wykonywania prac geodezyjnych.

W razie niezgodności realizacji sieci uzbrojenia terenu z uzgodnionym projektem inwestor zobowiązany jest przedłożyć mapę z wynikami pomiarów powykonawczych właściwemu organowi administracji architektoniczno-budowlanej.

Uzgodnienie usytuowania projektowanych sieci uzbrojenia terenu zachowuje ważność przez okres 3 lat od dnia wydania opinii w sprawie uzgadniania projektowanych sieci uzbrojenia terenu.

Uzgodnienie traci ważność w przypadku, o którym mowa w §13 rozporządzenia Ministra Rozwoju Regionalnego i Budownictwa z dnia 2 kwietnia 2001 r. w sprawie geodezyjnej ewidencji sieci uzbrojenia terenu oraz zespołów uzgadniania dokumentacji projektowej 9Dz. U. Nr 38, poz.455).

Podczas prac należy zwrócić szczególną uwagę na zachowanie w stanie nienaruszonym i nie przesunięcie punktów geodezyjnych, które podlegają ochronie w trybie przepisów ustawy Prawo Geodezyjne i Kartograficzne (tekst jednolity z 2005 r. Dz. U. Nr. 240, poz. 2027 z póź. zm.) i Rozporządzenie MSW i A z dn. 15.04.1999r (Dz. U. 45,poz.454 z 1999r z póź.zm.) O pracach w pobliżu punktów geodezyjnych powiadomić Starostę.

Z upoważnienia Starosty

**1-rz Przewodniczącego Zespołu
Uzgadniania Dokumentacji Projektowej**

Agnieszka Wdowczyk

MAPA DO CELÓW PROJEKTOWYCH

skala 1:500

Wólka Gostomska

działka nr 194/3

jednostka ewidencyjna: 140607_5 – MOGIELNICA

obręb: 0040 – WÓLKA GOSTOMSKA

Mapa opracowana w technologii numerycznej na podstawie mapy zasadniczej oraz wyników zgłoszenia pracy geodezyjnej zarejestrowanej w ODGIK w Grójcu pod numerem KERG 3832-3/12. Układ współrzędnych: „2000”
układ wysokościowy: „Kronsztadt „60”

Mapa aktualna w granicach opracowania zaznaczonego kolorem wg stanu na dzień 08-06-2012r.
sekcja mapy: 7.160.17.10.1.4

Wszelkie trwałe obiekty budowlane podlegają wytyczeniu przez jednostkę wykonawstwa geodezyjnego lub geodetę uprawnionego.

Nie wyklucza się istnienia w terenie również urządzeń podziemnych, dla których brak było informacji branżowych i nie zostały odnalezione w terenie w czasie inwentaryzacji geodezyjnej.

USŁUGI GEODEZYJNE

Wojciech Dudziński

05-600 Grójec, ul. J. Piłsudskiego 15 lok.1

NIP 797.114.01.44, Regon 670890800

GEODETA UPRAWNIONY


Wojciech Dudziński

05-600 Grójec, ul. J. Piłsudskiego 15 lok.1

NIP 797.114.01.44, Regon 670890800

STAROSTWO POWIATOWE W GRÓJCU
Wydział Geodezji, Kartografii, Katastru i Nieruchomości
Ośrodek Dokumentacji Geodezyjnej i Kartograficznej
w Grójcu, ul. Piłsudskiego 59

Naczelnik Wydziału Geodezji, Kartografii, Katastru i Nieruchomości

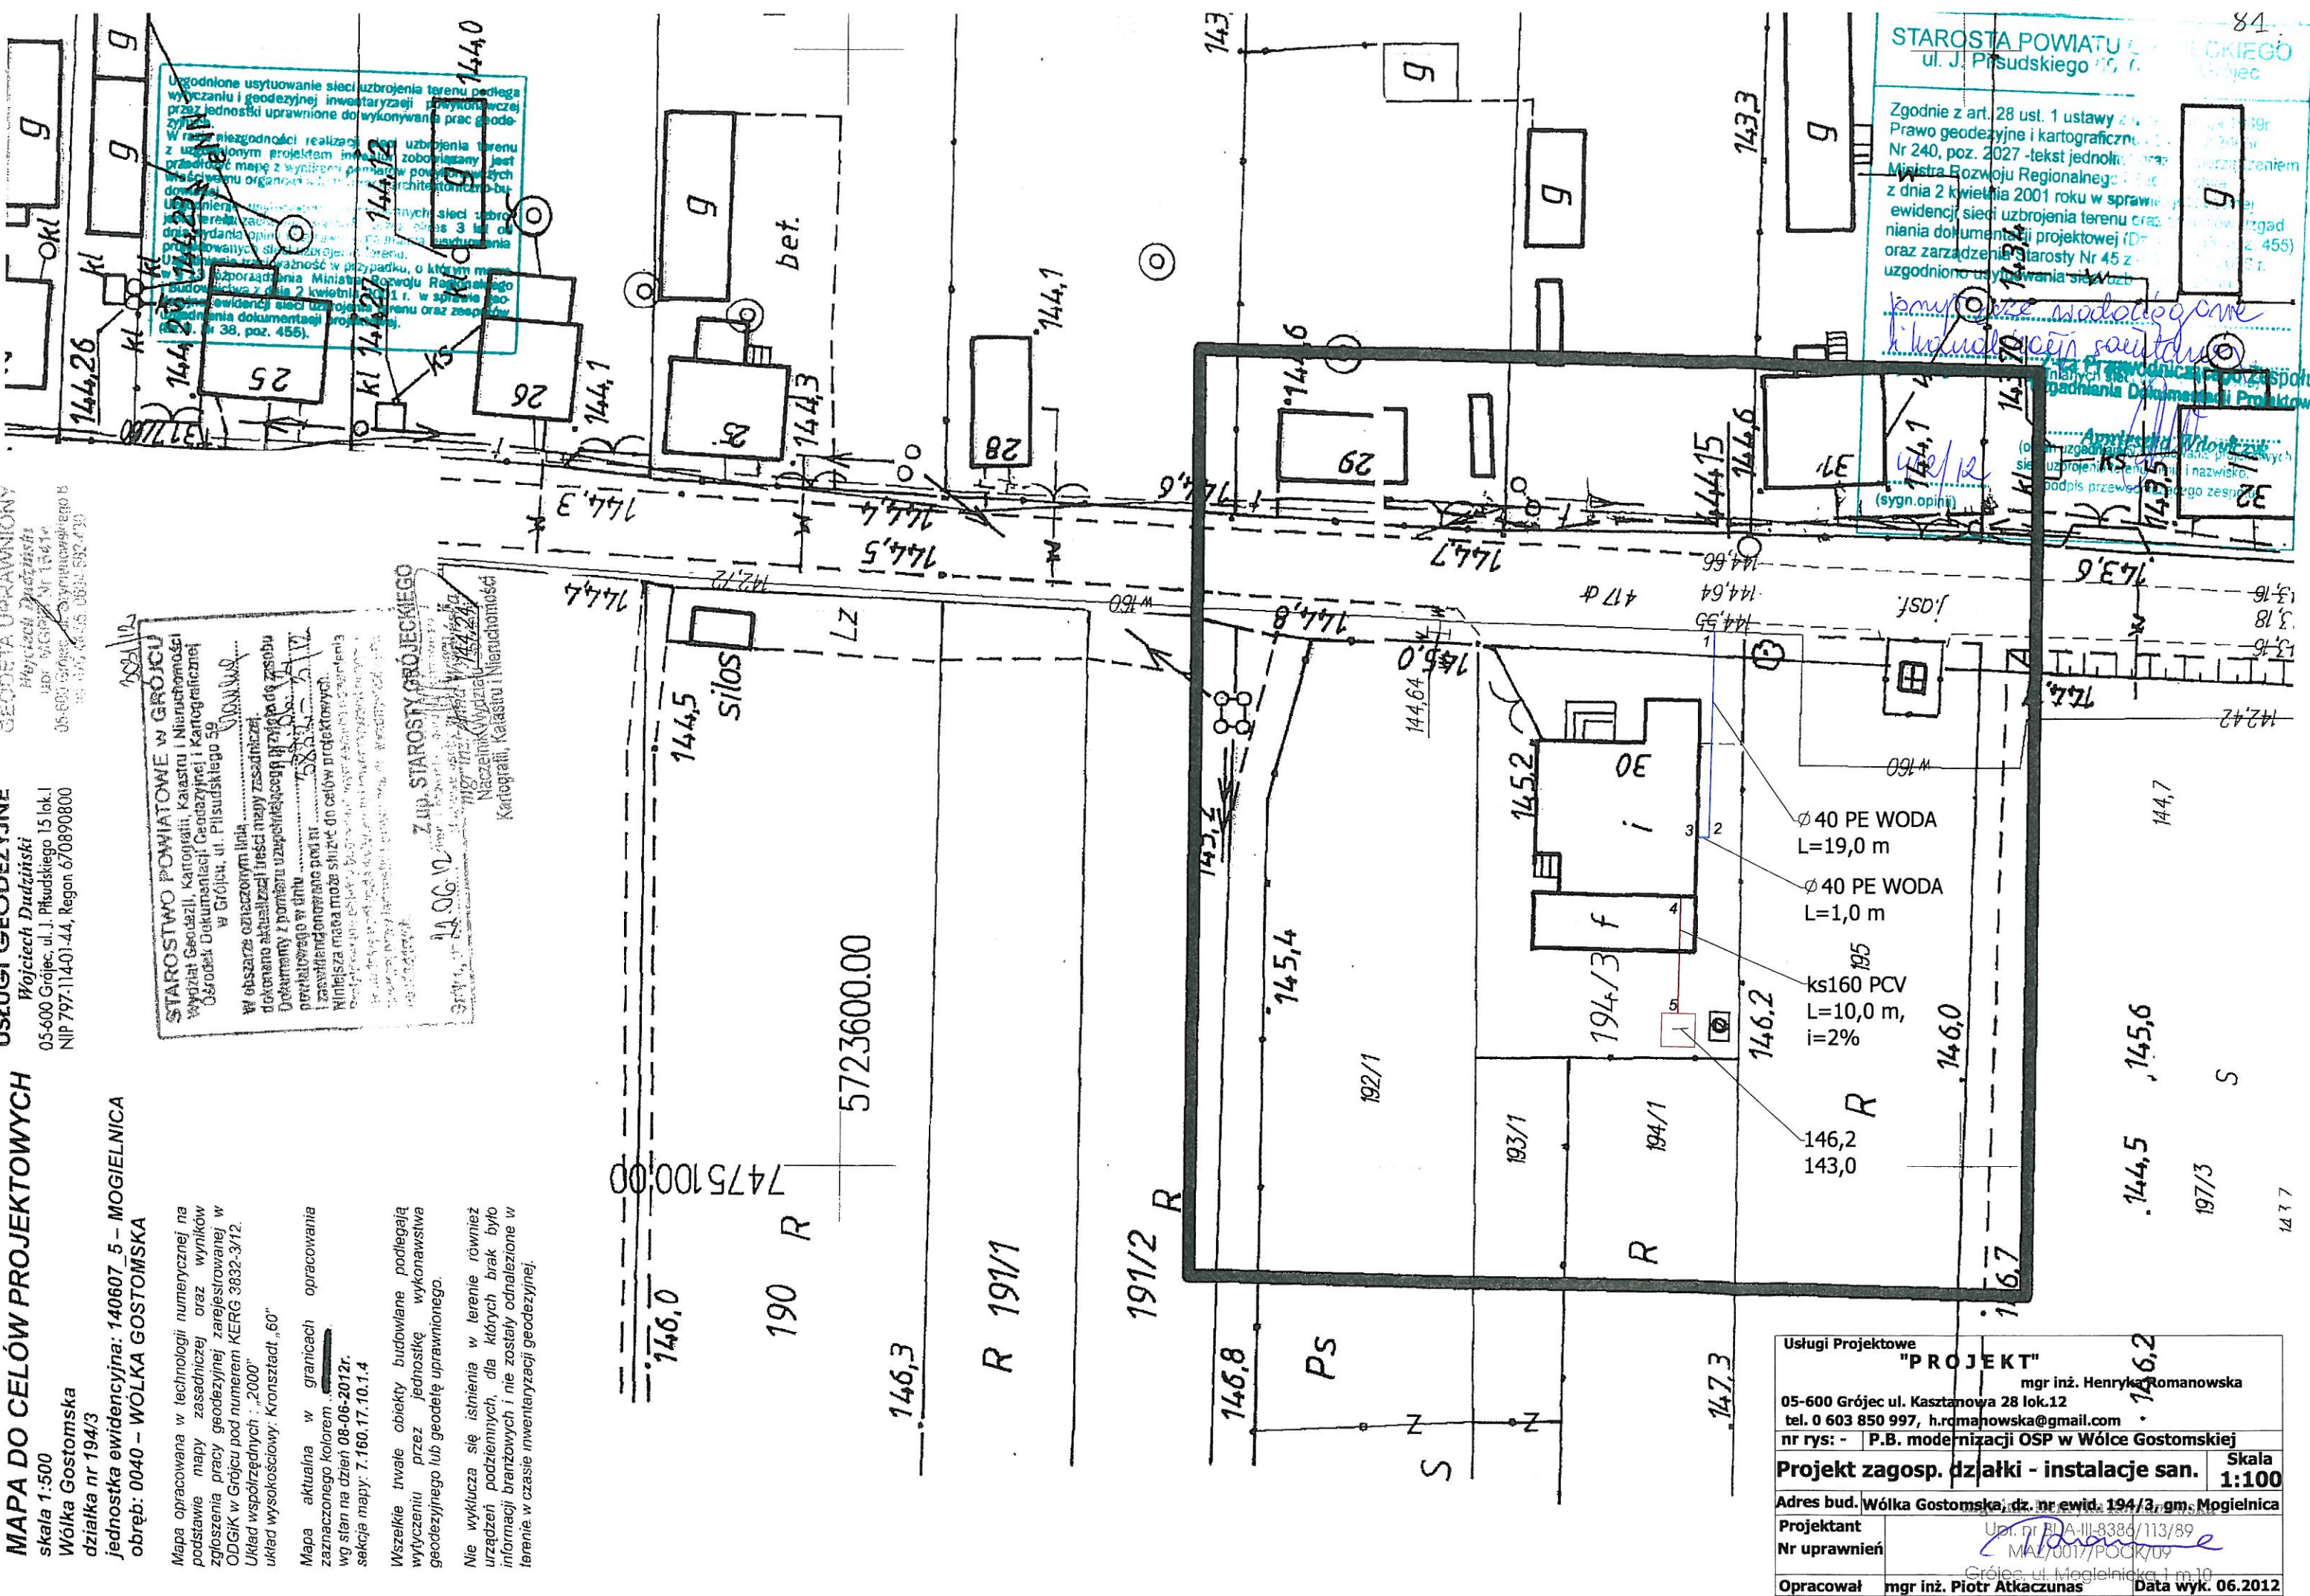

Usługi Projektowe	
"PROJEKT"	
mgr inż. Henryk Romanowska	
05-600 Grójec ul. Kasztanowa 28 lok.12	
tel. 0 603 850 997, h.romanowska@gmail.com	
nr rys: -	P.B. modernizacji OSP w Wólce Gostomskiej
Projekt zagosp. działki - instalacje san.	
Adres bud.	Wólka Gostomska, dz. nr ewid. 194/3, gm. Mogielnica
Projektant	mgr inż. Henryk Romanowska
Nr uprawnień	Upr. nr BJA-III-8386/113/89 MAZ/0017/POCK/09
Opracował	mgr inż. Piotr Atkaczunas
Data wyk. 06.2012	



mgr inż. Henryk Romanowska
mgr inż. Piotr Atkaczunas

(sygn. opinii)